




ANNEXURE-II

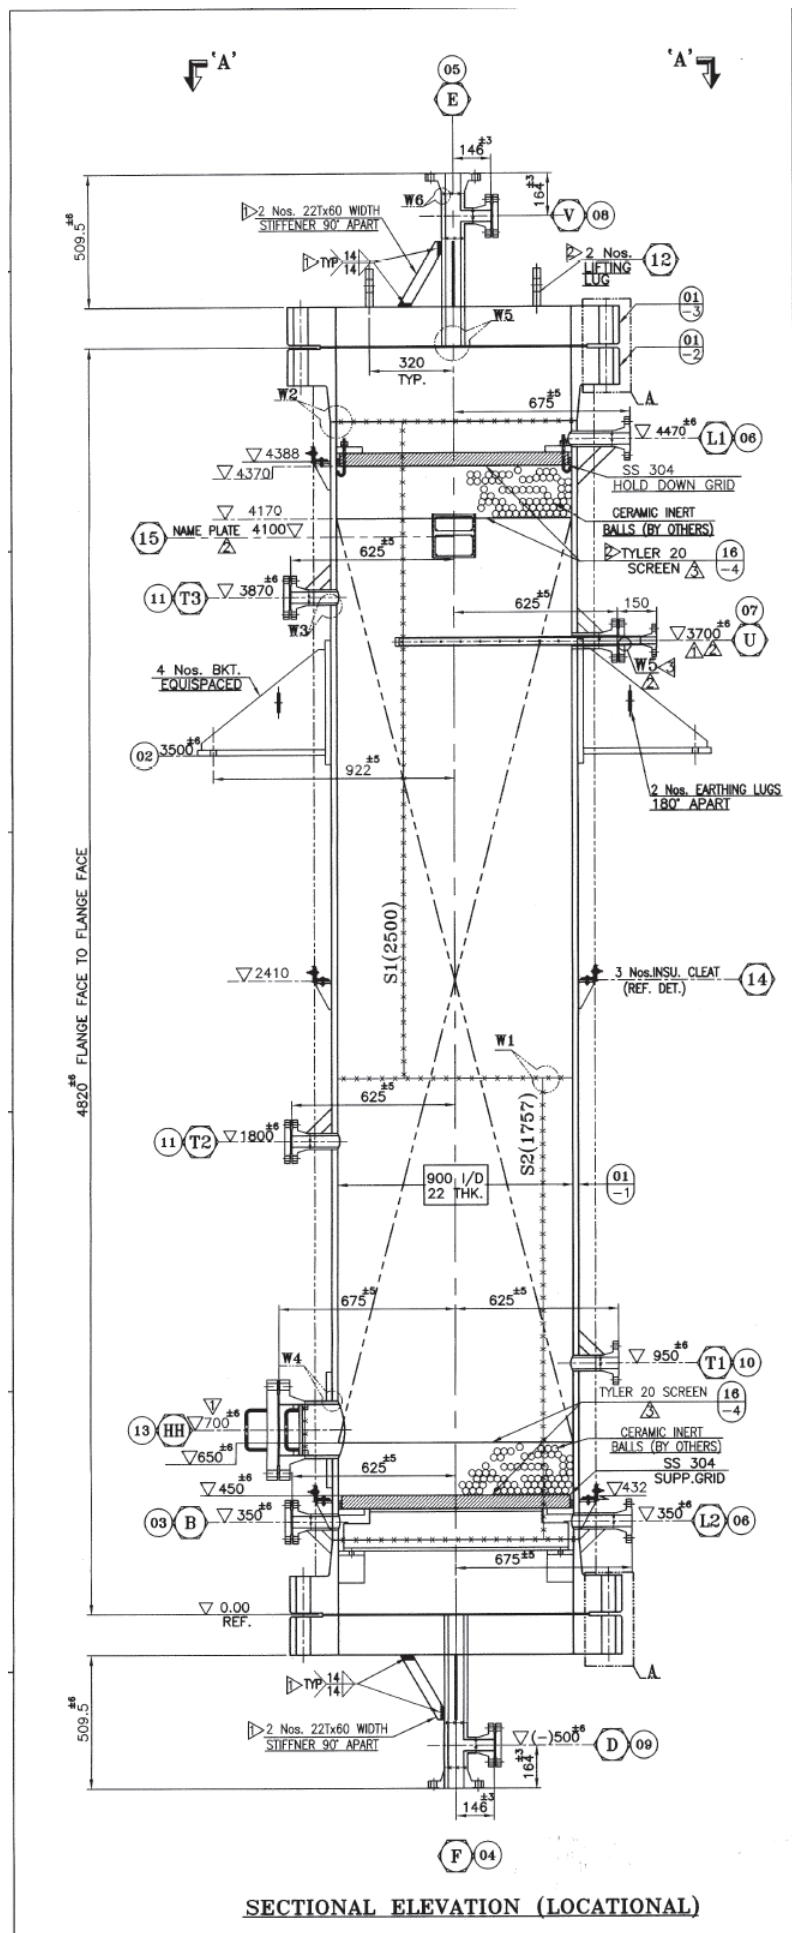